

Sprogø

Banetekniske anlæg
Kilometrering af- og koordinater til sporskifter

| Spsk nr | Type | Punkt | Km i højre spor (angivet i m) | E | N |
|--------------|--------------------------|----------------------------|---|----------------------------|----------------------------|
| 01b Beton | UIC 60 1:19 R=1200 | T.stød Teo Frisp.mrk | 119.661,550 119.692,171 119.772,921 | 500.111,590 500.085,638 | 134.575,713 134.559,462 |
| 01a Beton | UIC 60 1:19 R=1200 | T.stød Teo Frisp.mrk | 119.803,540 119.772,920 119.692,170 | 499.993,505 500.019,456 | 134.496,751 134.513,002 |
| 02a | UIC 60 1:9 R=300 | T.stød Teo Frisp.mrk | 119.823,552 119.839,947 119.878,197 | 499.976,544 499.962,649 | 134.486,130 134.477,428 |
| 02b | DSB 45 1:9 R=190 | T.stød Teo Frisp.mrk | 119.899,932 119.890,853 119.852,603 | 499.915,349 499.922,510 | 134.439,940 134.445,611 |
| 04a Beton | UIC 60 1:19 R=1200 | T.stød Teo Frisp.mrk | 120.213,550 120.244,171 120.324,921 | 499.648,534 499.622,978 | 134.275,381 134.258,514 |
| 04b Beton | UIC 60 1:19 R=1200 | T.stød Teo Frisp.mrk | 120.355,540 120.324,920 120.244,170 | 499.527,685 499.553,241 | 134.200,717 134.217,583 |


SOM UDFØRT

d. 23.10.1997


Godk. *[Signature]*

Note:

Med undtagelse af strækningen km 109,300 til km 119,416907 er højre og venstre spors km den samme.

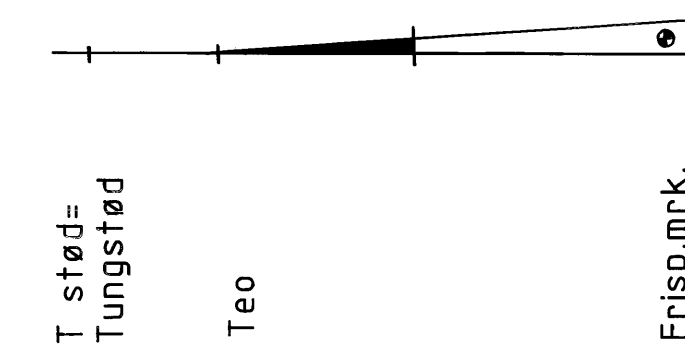

| Rev | Beskrivelse | Udført | Kontrol | Godk | Dato |
|-----|---|--------|---------|------|-------------|
| 5 | Ændring af koordinater på sporskifter | KEN | K.R. | PAR | 13.11.1996 |
| 4 | Ovk km 119,650 fjernet | ACN | K.R. | PAR | 19.08.94 |
| 3 | "Koordinater til sporskifter" påført. | THS. | K.R. | PAR | 9/10 - 9/10 |
| 2 | Den anførte km er i højre spor | KEN | K.R. | PAR | 27. apr. 90 |
| 1 | Koordinater til sporskifter + Btr. strknr. påført | KEN | K.R. | PAR | 23. feb. 90 |

| | | | | | |
|---|--------------------------------------|------------|---------|------|------------|
| Storebælt  | Fast forbindelse over Storebælt | | | | |
| | Baneteknik. Linieføring, spor Sprogø | | | | |
| | Fase 6 | | | | |
| 016121 777 118.500-121.000 8.1.1.1 | | | | | |
| Skematisk oversigtsplan | | | | | |
| Koordinater til sporskifter. | | | | | |
| STOREBÆLT DSB BANETEKNIK | Tegn | Beregn | Kontrol | Godk | Sag |
| | TM | HC | AR.N. | TH. | KS 30 - 7, |
| | Dato | Tegn nr | | Rev | |
| | 4. jan. 90 | 420-10.539 | | 5. | |