



36. 6326.

Scandia i Danmark

afprøvet ved Thorslev af Marts 1898

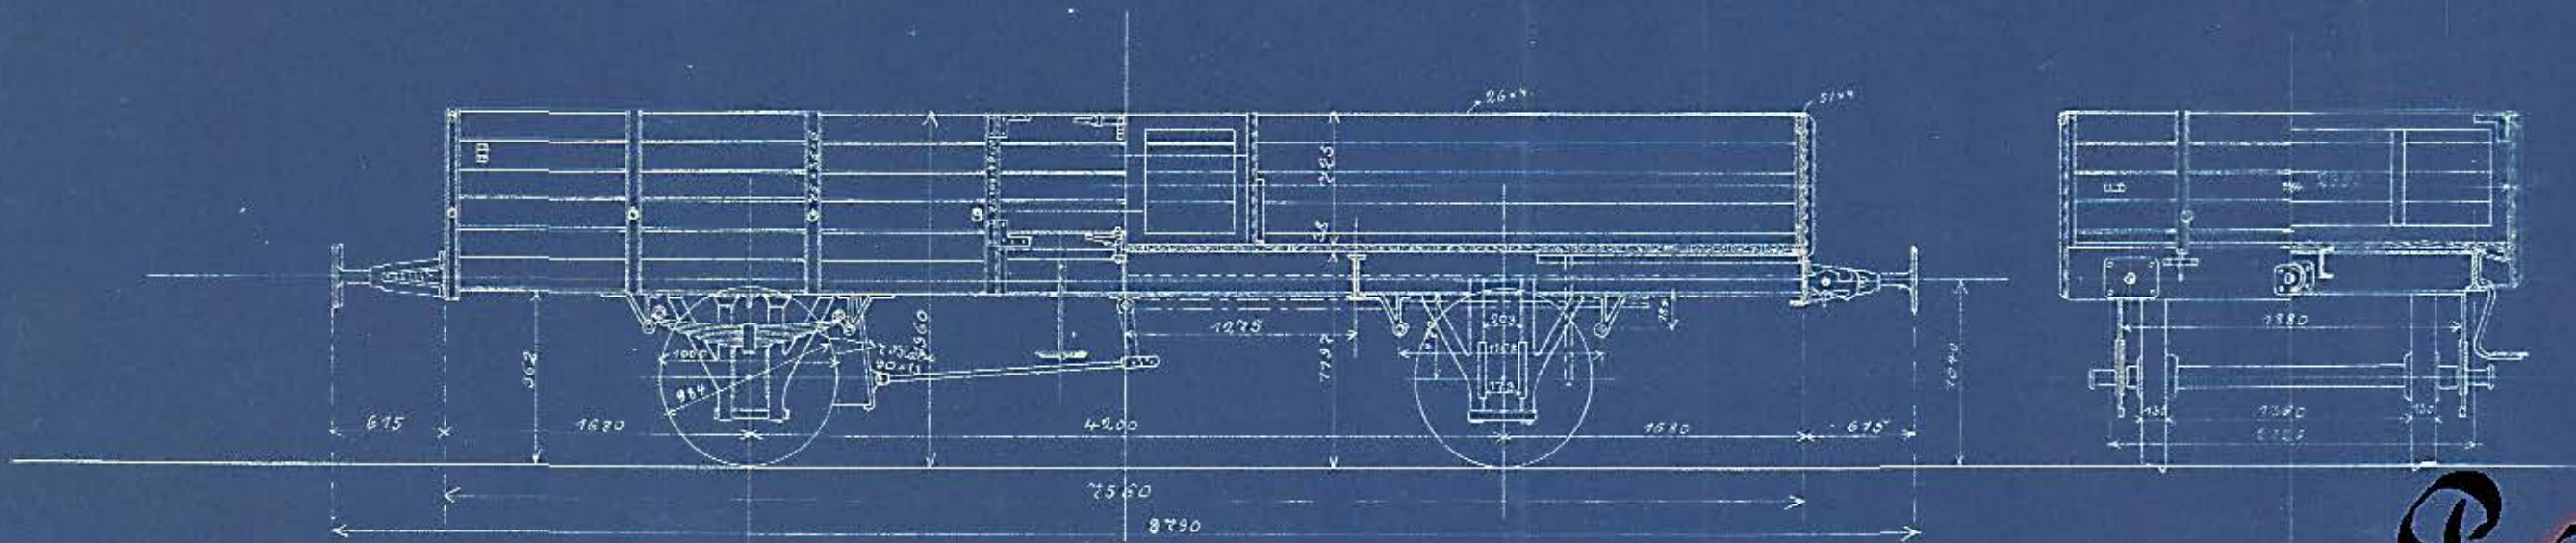

Målestok 1:40

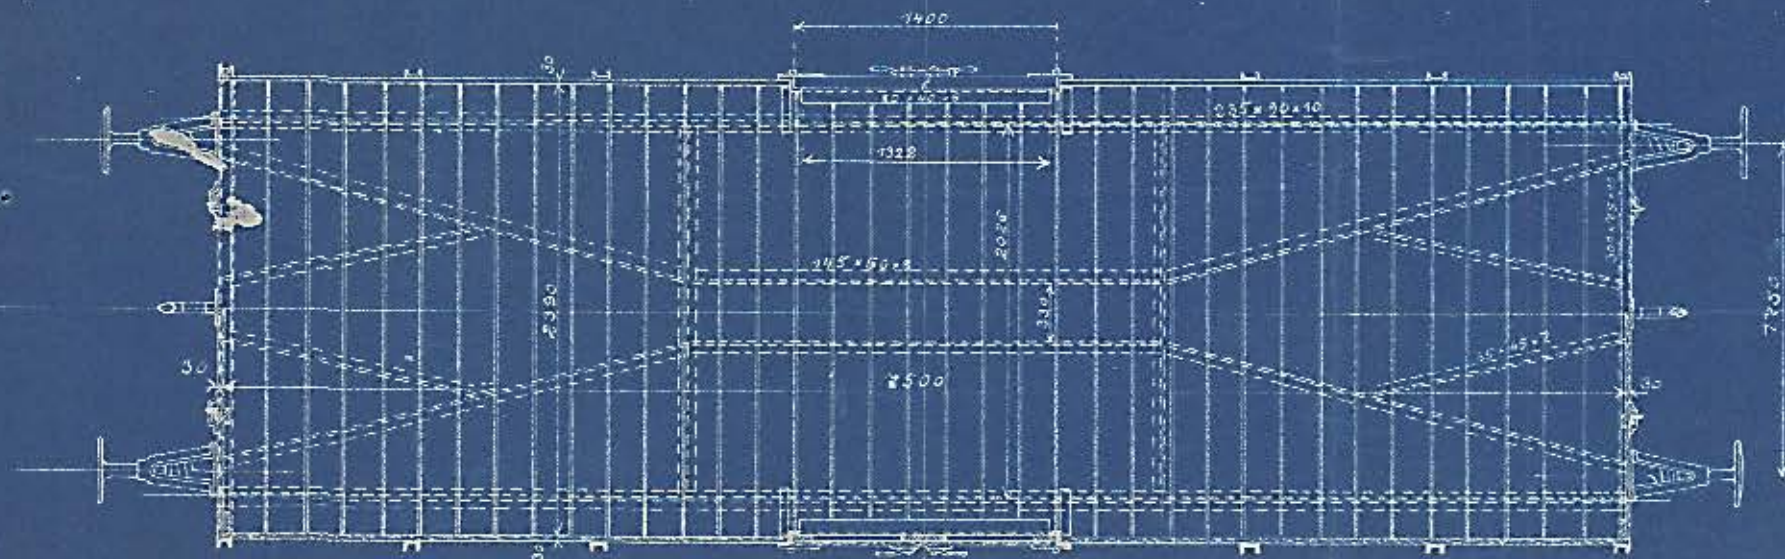

~~P. 801-803.~~
~~861-865.~~

Lang aaben lavsidede Godsvogn
 Type D3.

~~4861-4865~~

Horsensby - Søby - Banen.

~~J10.~~
 P. 801-823 861-865

3P 11

Scandia 1892.
 Konstruktor
 Biskopsgade