1Hj 7.540, G.7.11, G.7.12, 1Hj 7.555
1Hj 7.575.

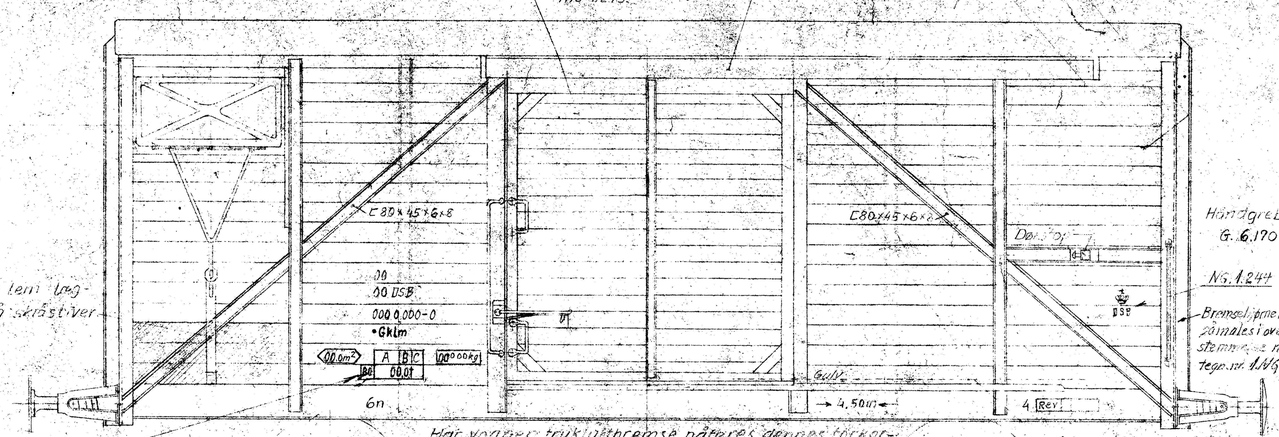

Håndgreb tegn G.6.170

NS. 1.244

Bremseslangerne må påmales i overensstemmelse med tegn. nr. 1.NS.1.242.

Dækliste ⊥ jern 40×2,75.

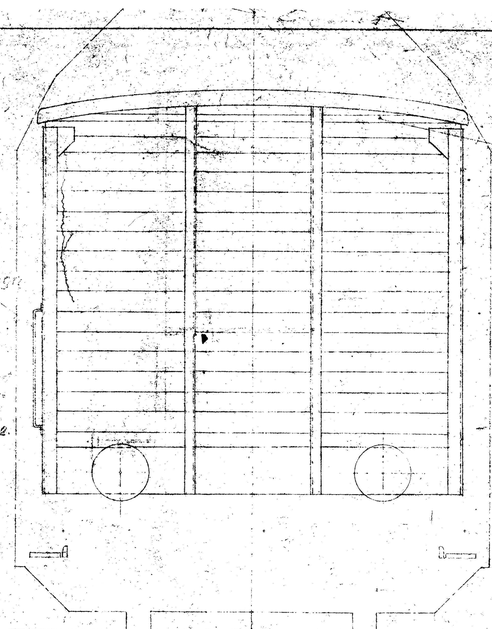

Har vognen trykluftbremse påføres dennes forkortelse i overensstemmelse med tegn. nr. NV.1.244, blad 6, 7 og 8.

~~Vogn med pudsmørefedtkasser har smøreskema som vist.~~
~~Vogne med mekanisk smøre-apparater har ikke smøreskema.~~

12 NS. 1.242-1
~~Kun vogne med pude-smurte lejer.~~

Akselkasse Mat. 4060y - 4061y

8230

~~De af vognene, der har mekanisk smutte-gitteret, må løbe indtil 80 km/t.~~
~~Disse vogne påføres det på tegning nr. 12 NS. 1.242-1 viste vognladnings-stempel med hastighedsangivelse.~~
~~NB! Overnævnte påmaling foreligges dog indtil videre kun på de af vognene, der anvendes til lokale transporter, eller er udlejet til private firmaer.~~

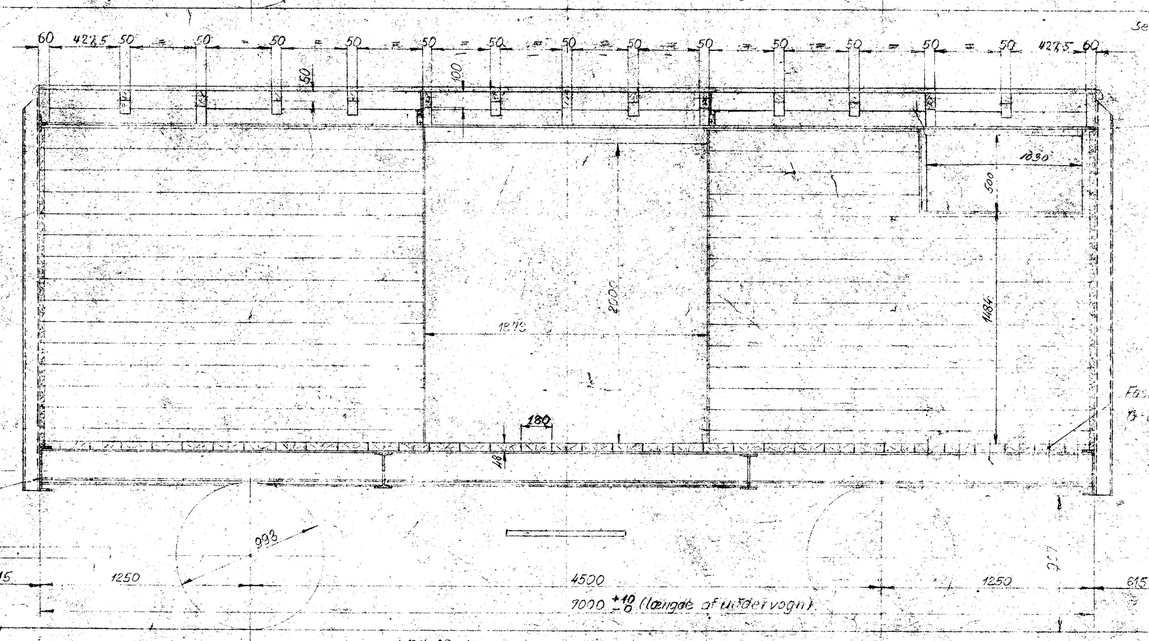

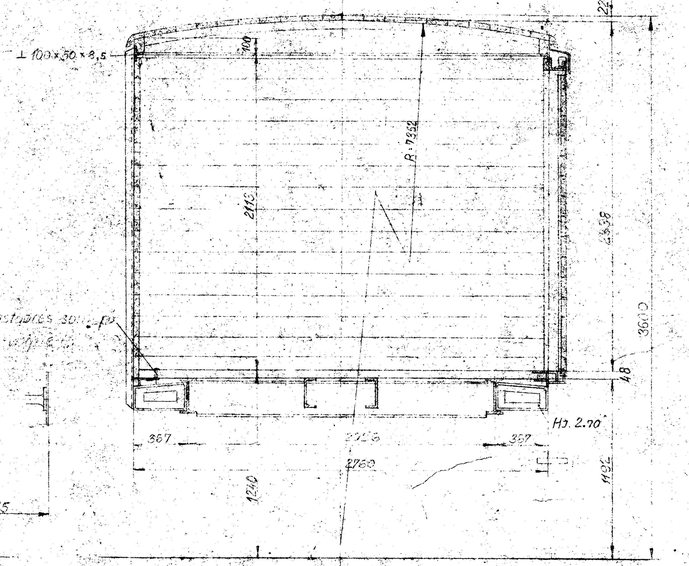

Se tegn 1Hj 7.50

Fodtrin: se V-norm 2.001

Obs! Genopmaling af påskrifter finder indtil videre kun sted ved de af vognene, der anvendes til lokale transporter, eller er udlejet til private firmaer. Til øvrigt skrivelse af 13.6.68. (M 1224²/68.)

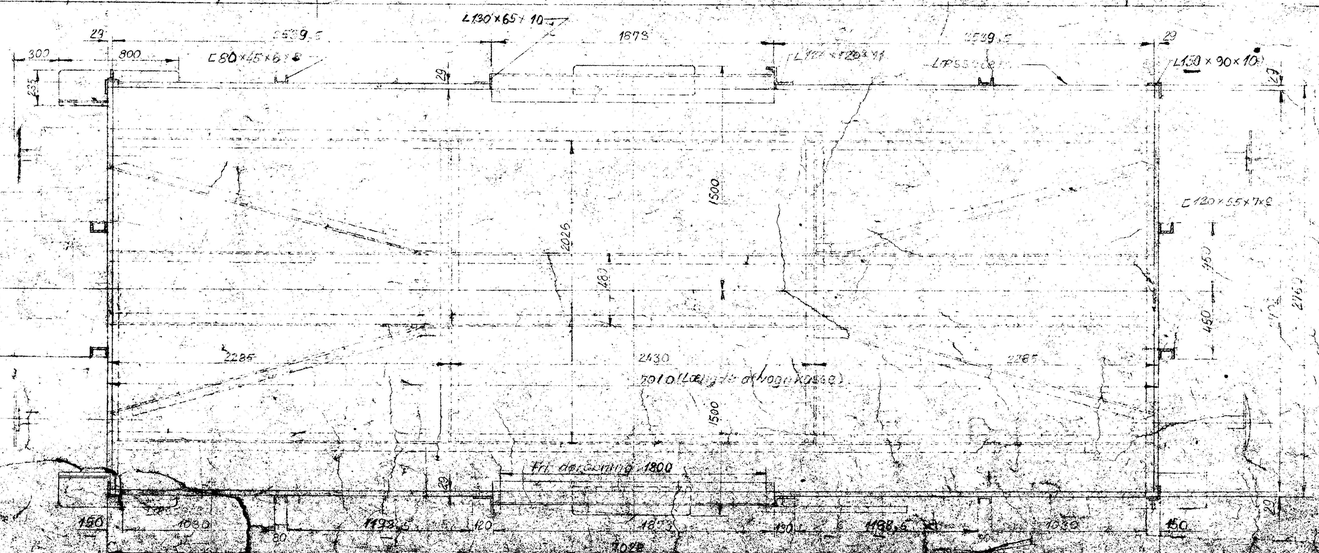

Trykluftledning:
QHL 31501 - 31509
32214 - 32714

Bremsearrangement:
QH. 12.26¹: 31359 - 32213 1)
1.QH. 12.26; 32715 - 32838 2)

1) Hikgl. 10"
2) Hikgl. 10" ændres t. Hikgl.

Underv. m.: QH 2.1

Bundflade: 18.8 m²

Last: 15000 kg

Brandmærker	Rev. ~~Hastighed~~ J	11-5-70		Enkeltmontage M 9011/62 Kgl. F 6-1-65 Zsvd.
	R			Indf. hem. m. Vand. M 6/63 6-5-68 Zsvd.
	Rev. B	8-6-62		Kun begrænset vognt.
	Lukketøj and. C	22-11-62		80 km/t. M 9055/62 H 2
	Pos. Kran M 4927/62 D	19-3-63		1. Rev. M 7891/68.
	Damp. Indg. M 366/66 E	19-3-63		

Donske Statsbaner
Maskinafdelingen

Ombyggede vogne tlr. QH
til lukkede godsvogne tlr. QHLm
nr. 111 8 003 - 111 8 782

Målestok 1:20
Tegn. 9-10-67
Rev.
Godk.
Kalk.

A B C D E F G H I J

HG. 14a.