Bremseskema.

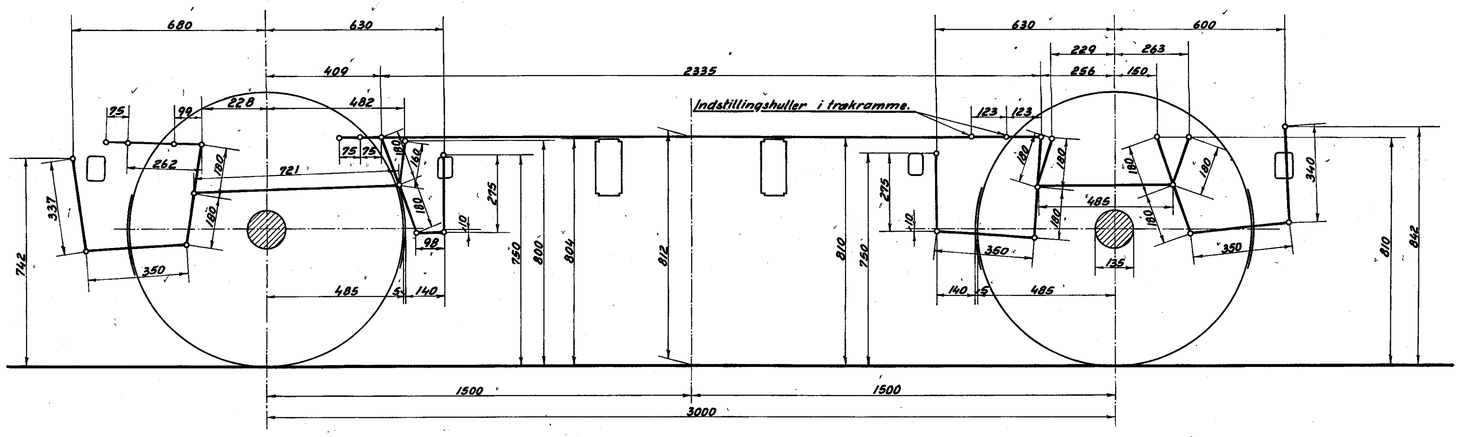

Snit a-a.

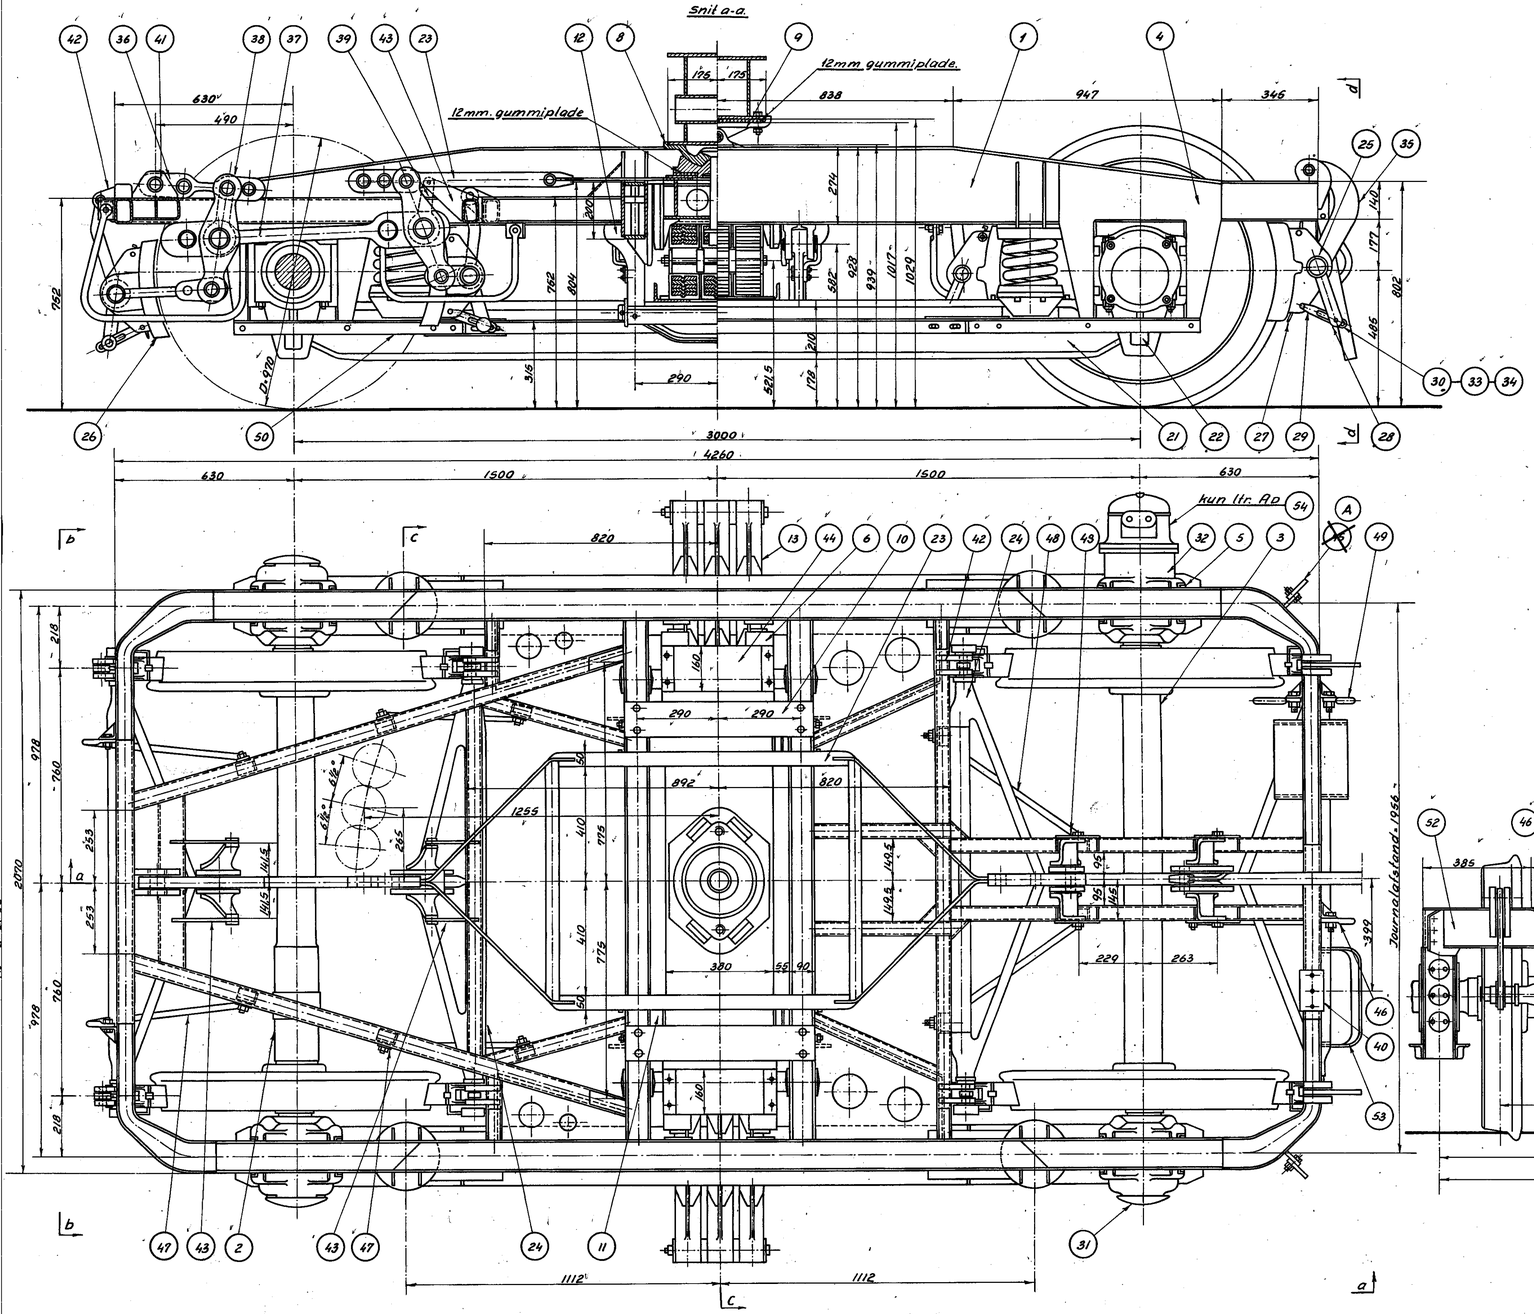

Sæt fra b-b.

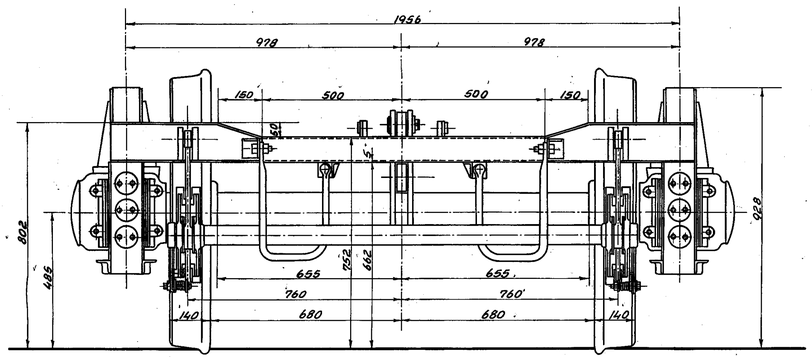

Snit c-c.

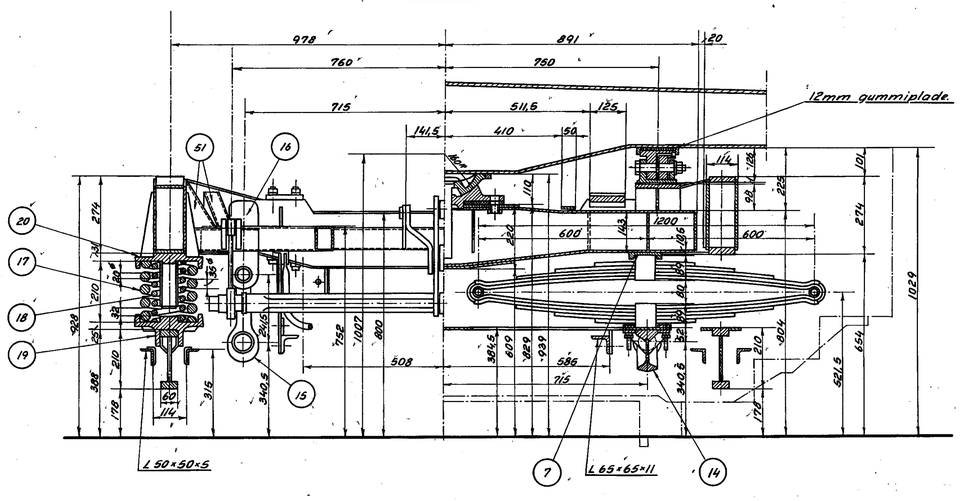

Sæt fra d-d.

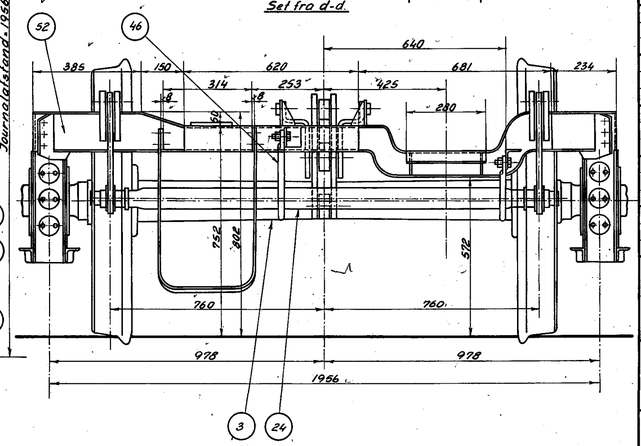

Pos. Arkiv nr.	Pos. Arkiv nr.	Pos. Arkiv nr.
1. AD.45	19.	38. AD.12.122
2. Ac.3.6	20. AD.3.105	39. AD.12.122 / AD.12.117
3. Ac.3.1	21. AD.440	40. AD.12.117-3
4. DC.3.60 / DC.3.60-2	22. AD.4.40	41. AD.12.119
5. DM.3.22 / AC III 3.25	23. AD.1282	42. DC.12.118 / AD.12.117-3
6. AD. 4.50	24. AD.1213 / AD.12.130	43. AY.12.118 / AD.12.117-3
7. AD. 4.50	25.	44. DC.4.71
8. AUM.4.10	26.	45. DC.4.91
9. AUM.4.70	27.	46. AD.12.161
10. DC. 4.52	28. DC.12.98	47. AD.12.162
11. AUM.4.49 / DC. 4.52	29. —»—	48. AD.12.160
12. DC.4.57	30. DC.12.98	49. AD.12.163
13. AD.3.130	31. DC.3.20	50. AC III 3.43
14. FS 4.56	32. DC.3.21	51. DC.4.21
15. AD.4.65	33. DC.12.98	52. AD.4.6
16. AD.4.65	34. DC.12.98	53. AD.3.228
17. DM.3.106	35. AD.12.122	54.
18. DM.3.106	36. AY.12.118	
	37. AY.12.118	

Pos.	Genstand.	Tegn. nr.	Pos.	Genstand	Tegn. nr.
1	Bogieramme.	~~33740~~	31	Akselkasse type SKF.	~~299486~~
2	Hjulsæt type 13g.	~~21410~~	32	Akselkasse	~~299465~~
3	Hjulsæt type 13c.	~~23334~~	33	Fjeder.	~~33162~~
4	Akselgaffel	~~3290L.02~~	34	Skive	~~33162~~
5	Slidsko på akselkasse.	~~23148-3000~~	35	Bremseklodshænger.	~~33772-3610~~
6	Svingbjælke.	~~33684~~	36	Trækstang v. hovedstk.	~~33771~~
7	Fjederkop.	~~33684~~	37	Forbindelsesstang.	~~33771~~
8	Centerstykke.	~~24570~~	38	Bremsearm.	~~33772~~
9	Sidestyr.	~~24566~~	39	Bremsehængere.	~~33772-3610~~
10	Stopbøjle	~~32066~~	40	Konsol fordynamooph.	~~33102~~
11	Glideplade	~~25671-32065~~	41	Øsken for trækstang.	~~33012~~
12	Sikringsbøjle.	~~32062~~	42	—»— —»— bremseklodsh.	~~33154-36102~~
13	Aksefjedre.	~~33562~~	43	Øsken for bremsehænger.	~~33027-3802~~
14	Fjederbjælke.	~~31190~~	44	Glidebuk for sidestyr.	~~33059~~
15	Svingstrop.	~~23692~~	45	Øskenfor sikringsbøjle.	~~33094~~
16	Gaffelleje.	~~23692~~	46	Fangbøjle.	~~36125~~
17	Skruefjeder.	~~23250-A~~	47	—»—	~~33042~~
18	Skruefjeder.	~~23250-B~~	48	—»—	~~33145~~
19	Nederste Skruefjederh.	~~24792~~	49	Fangbøjle.	~~36125~~
20	Øverste Skruefjederh.	~~33585~~	50	Samlestykke.	~~32641~~
21	Svanehals.	~~33724~~	51	Hjørneforstærkning.	~~33063~~
22	Bærestykke.	~~33724~~		Arr. af bærefjeder.	~~33615~~
23	Trækramme.	~~33760~~		Skruefjederophængning.	~~33584~~
24	Bremsetrekant.	~~33739.70~~		Bremseskema.	33751
25	Bremseklodssko.	~~Dr 91~~		Bæsning og bollefortegn.	~~33033~~
26	Bremseklodssål.	~~Dr 91~~		Indstillingsan. til bremsekl.	~~33112~~
27	Kile.	~~Dr 91~~	52	Forkrøbbet hovedstyk.	~~36103~~
28	Arm.	~~33782~~	53	Fangbøjle for kardanakse.	~~36194~~
29	Stillepind.	~~33162~~	54	Centrifugalregulator.	~~1H10909~~
30	Bolt	~~33782~~			

Forandringer: Pos 45 udgår A 20/10-70 MB

Danske Statsbaner
Maskinafdelingen

Målestok 1:10 — Tegn. Scandia. — Nr. 33960 E. — Rev. 21-3-52 MSED. — Indr.

A

Bogie m. 3000 mm. hjulafstand.

Ltr. Ad. nr. 185-87-89. Ltr. Ay. nr. 186-88-90.

AD.41

AD.4.1